

NOTE:

- Bygningsdele som skal nedrives
- ▨ Udfyldning af eksisterende murværk
- Eksisterende byggeri, ingen nedrivning


HENVISNING:

AR 112 Nedrivningsplan blok C - Underetage
 AR 113 Nedrivningsplan blok C - Indgangsetage

VÆGTYPYPER:

- 2 108 mm 110 mm teglmur
- 11 230 mm 108 mm tegl, 95 mm rigel, 70 mm isolering, 25 mm gips
- 12 230 mm 230 mm teglmur
- 13 275 mm 100 mm multiplader, 75 mm isolering, 100 mm multiplader
- 14 75 mm 75 mm multiplader
- 15 120 mm 120 mm gipsvæg, forsatsvæg med isolering
- 16 350 mm Hulmur
- 17 170 mm 150 mm letklinkerblokke med 10 mm puds
- 18 180 mm 180 mm gipsvæg
- 21 275 mm 275 mm gipsvæg oph. i loft med teleskop løsning ved gulv
- 22 262 mm 262 let ydervæg

Lægteafstand CC 450mm
 Udfyldelse af eksist. murhul

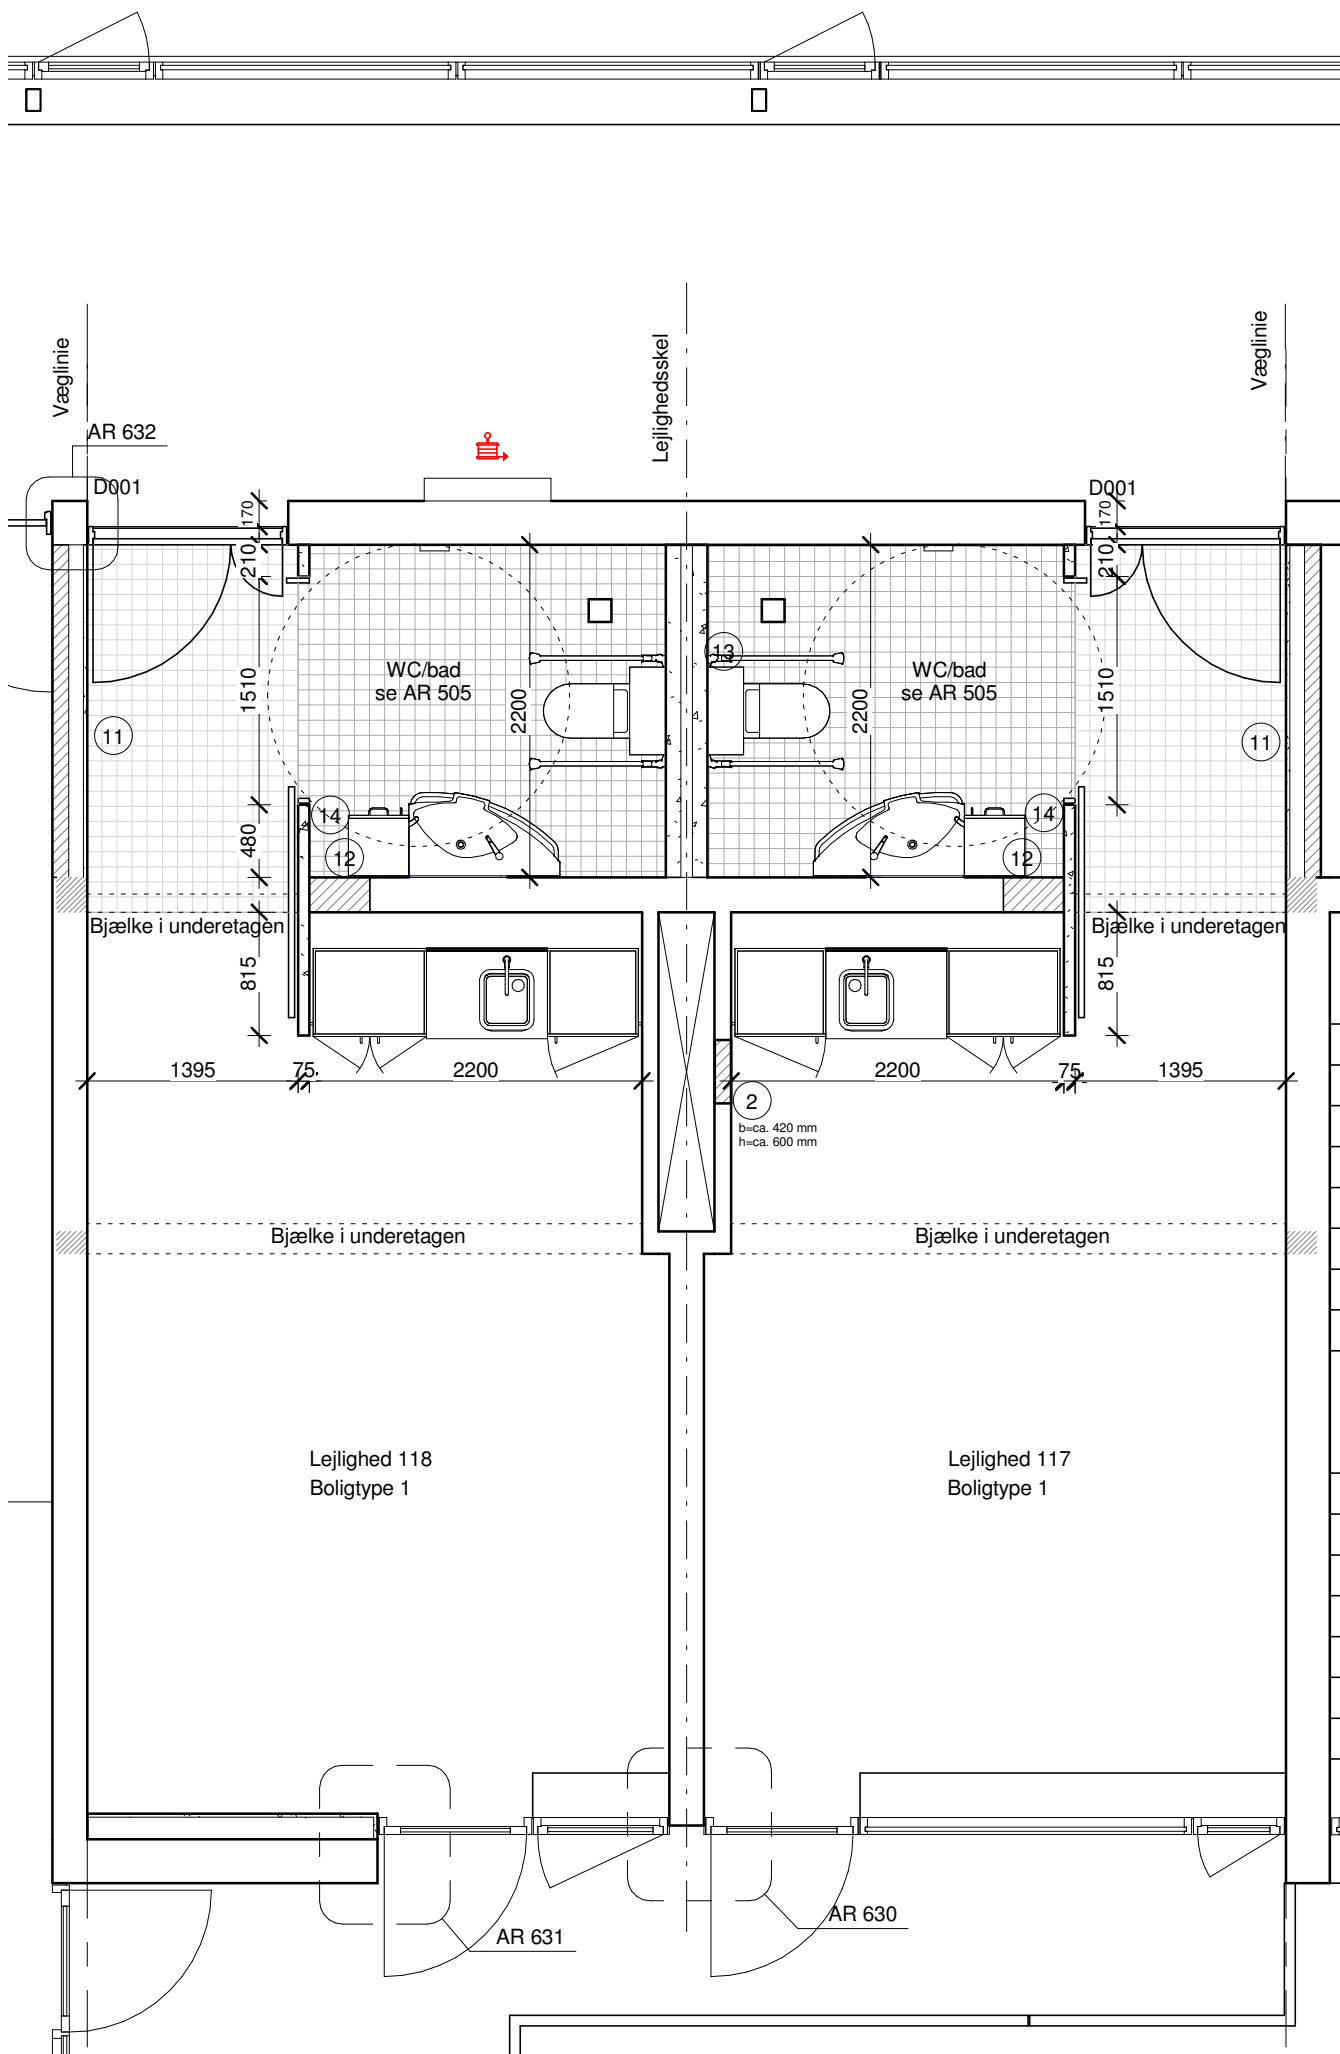

Blok B

Lejlighed	Underetage	Se AR 121
Lejlighed 2	Underetage	Se AR 121
Lejlighed 3	Underetage	
Lejlighed 4	Underetage	
Lejlighed 5	Underetage	
Lejlighed 6	Not Placed	
Lejlighed 7	Underetage	
Lejlighed 8	Underetage	
Lejlighed 9	Underetage	
Lejlighed 10	Underetage	
Lejlighed 11	Underetage	
Lejlighed 12	Underetage	Se AR 121
Lejlighed 102	Indgangsetage	Se AR 121
Lejlighed 103	Indgangsetage	
Lejlighed 104	Indgangsetage	
Lejlighed 105	Indgangsetage	
Lejlighed 106	Indgangsetage	
Lejlighed 107	Indgangsetage	
Lejlighed 108	Indgangsetage	
Lejlighed 109	Indgangsetage	
Lejlighed 110	Indgangsetage	
Lejlighed 111	Indgangsetage	
Lejlighed 112	Indgangsetage	Se AR 121

Blok C

Lejlighed	Underetage	Se AR 121
Lejlighed 16	Underetage	Se AR 121
Lejlighed 17	Underetage	
Lejlighed 18	Underetage	
Lejlighed 19	Underetage	
Lejlighed 20	Underetage	
Lejlighed 21	Not Placed	
Lejlighed 116	Indgangsetage	Se AR 121
Lejlighed 117	Indgangsetage	
Lejlighed 118	Indgangsetage	
Lejlighed 119	Indgangsetage	
Lejlighed 120	Indgangsetage	
Lejlighed 121	Indgangsetage	
Lejlighed 122	Indgangsetage	
Lejlighed 123	Indgangsetage	
Lejlighed 124	Indgangsetage	
Lejlighed 125	Indgangsetage	
Lejlighed 126	Indgangsetage	
Grand total:	39	

AS BUILT
 REV. INT. NOTER

BIRKEBO PLEJECENTER
 Birkebo, Hellebo Park 98, 3000 Helsingør

OKT 2011
 DATO
 MATR. NR. 19P

BYGHERRE: DEN SELVEJENDE INSTITUTION BIRKEBO OG BIRKOBØ II | NØRRE VOLDGADE 88 | 1353 KØBENHAVN K | T: 3313 8580 | F: 3313 3115

Delplan
Boligtype 1

DATO: 01.11.09 | FIL: (787_C) Birkebo.rvt
 MÅL: 1 : 50 | INT.: OKI
 SAG: 787 | GODK.: JST

AR 120

ARKITEKT	RUBOW ARKITEKTER A/S	BREDGADE 25F	1260 KØBENHAVN K	E: info@rubowarkitekter.dk	T: 3369 1122	F: 3369 1133
INGENIØR	COWI A/S	PARALLELVEJ 2	2800 LYNGBY	E: cowi@cowi.dk	T: 4597 2211	F: 4597 2212
ENTREPRENØR	NCC A/S	TUBORG HAVNEVEJ 15	2900 HELLERUP	E: info@ncc.dk	T: 3910 3910	F: 3910 3920